BIURO USŁUG GEODEZYJNYCH
„PRYZMAT DUO"
84-120 Władysławowo, ul. Żwirowa 13
tel./fax. (0...58) 674 26 13
tel. 501-737-606

GEODETA
mgr inż. Michał Kulling
Upr. GGK 22222, zakres 1,2

Mapa w skali 1:500 służy do celów opiniodawczych i dotyczy:

POMIAR POWYKONAWCZY BUDYNKU WRAZ Z PRZYŁĄCZAMI

Obiekt:	Władysławowo	03	4	326/33
	Miasto	Obręb	ark.	działki nr

GKK 6640.1227.2015

Lokalizacja obiektu jest zgodna z projektem zatwierdzonym decyzjami o pozwoleniu na budowę
- nr **AB/KF-6740 / 106 / 14 / W** z dnia 15.05.2014r. wydaną przez Starostę Puckiego
- nr **AB/RW-6740 / 90 / 15 / W** z dnia 06.05.2015r. wydaną przez Starostę Puckiego
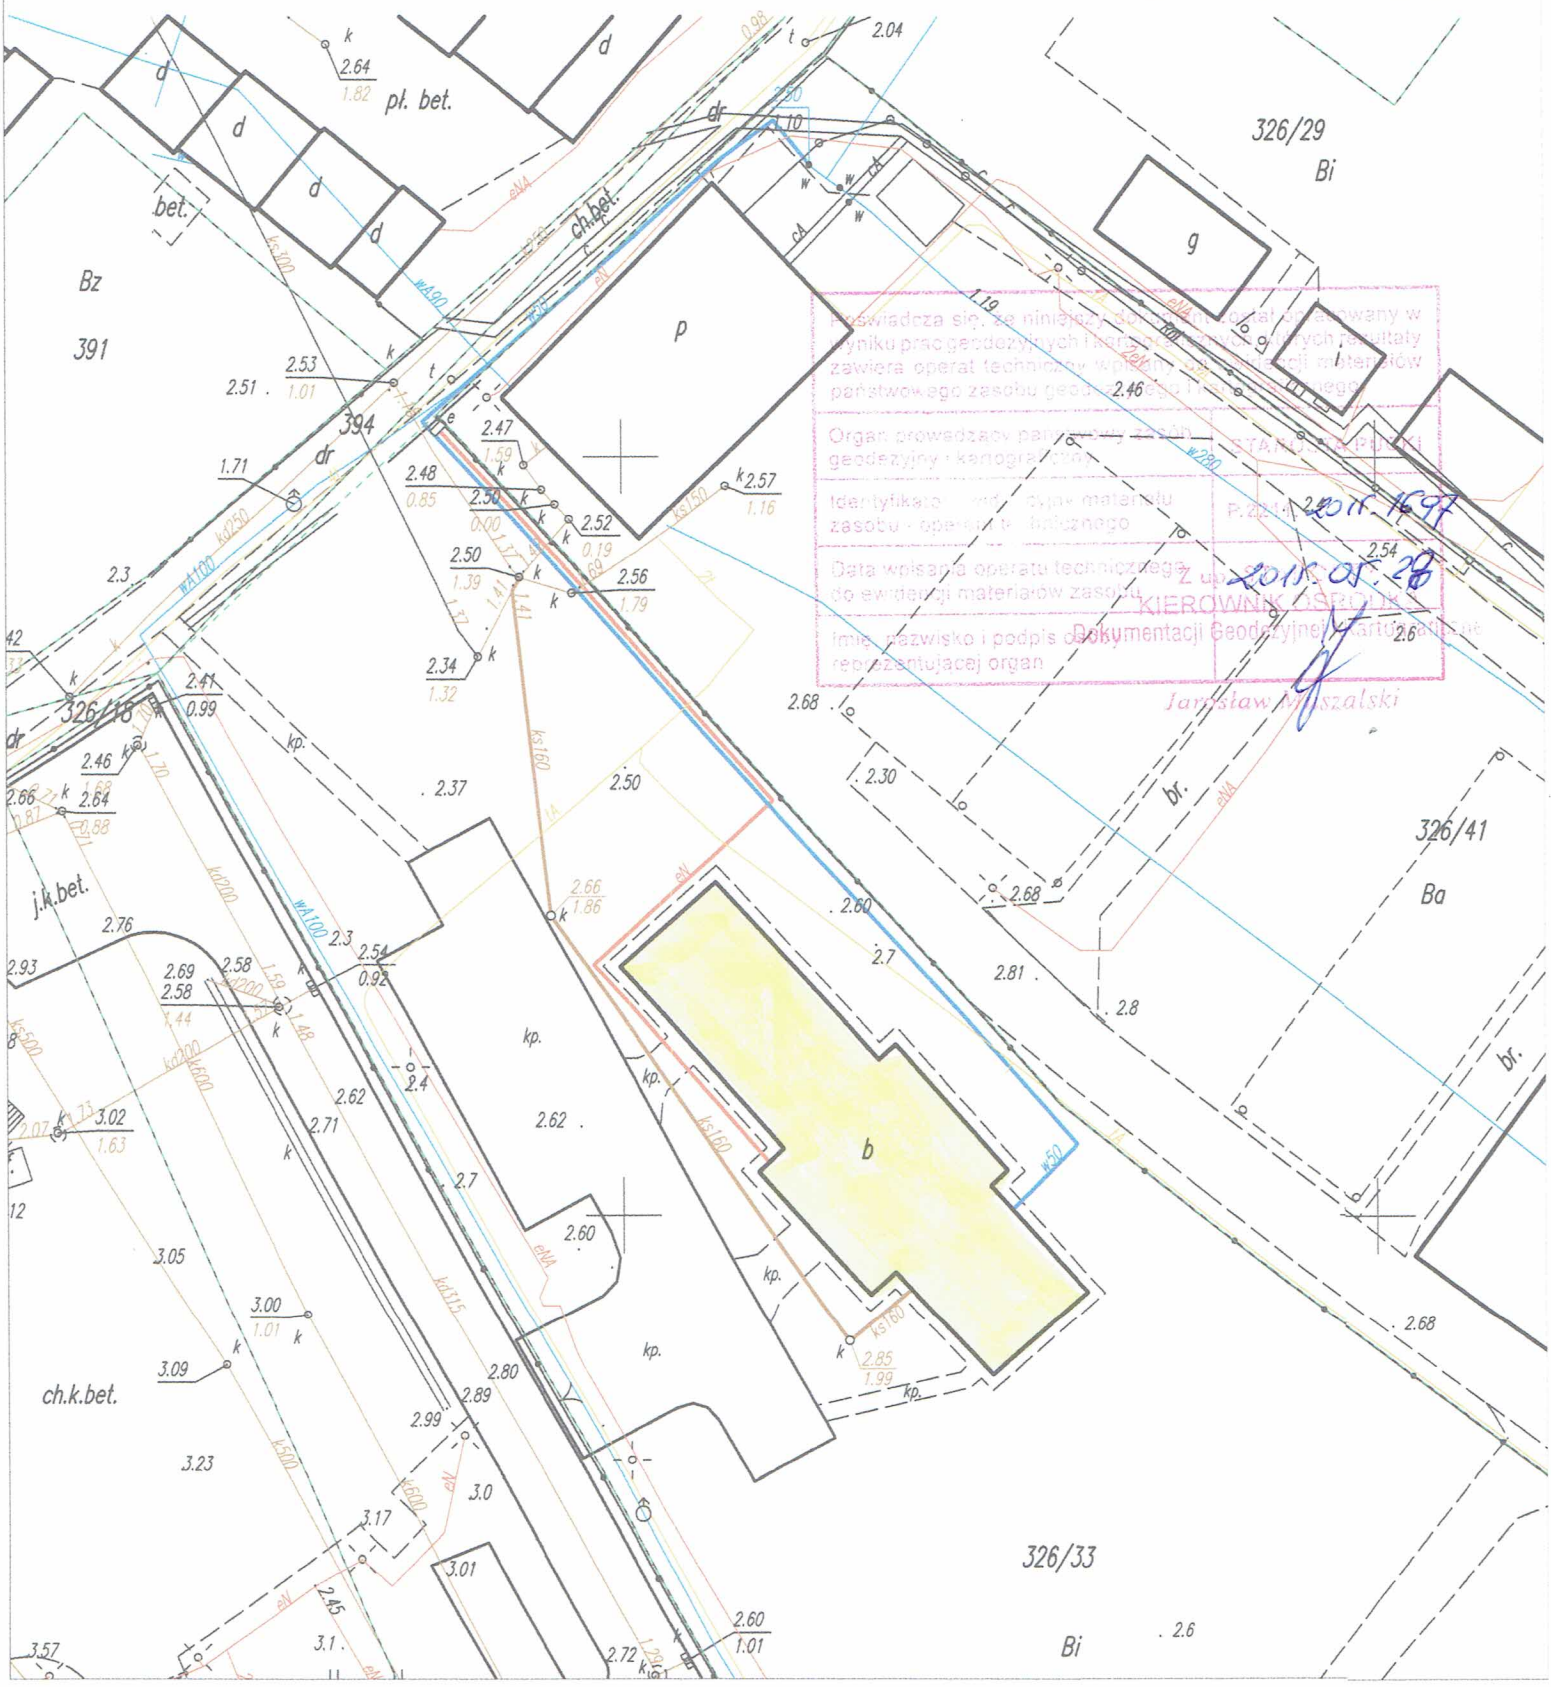
Władysławowo, dn. 11.05.2015r.